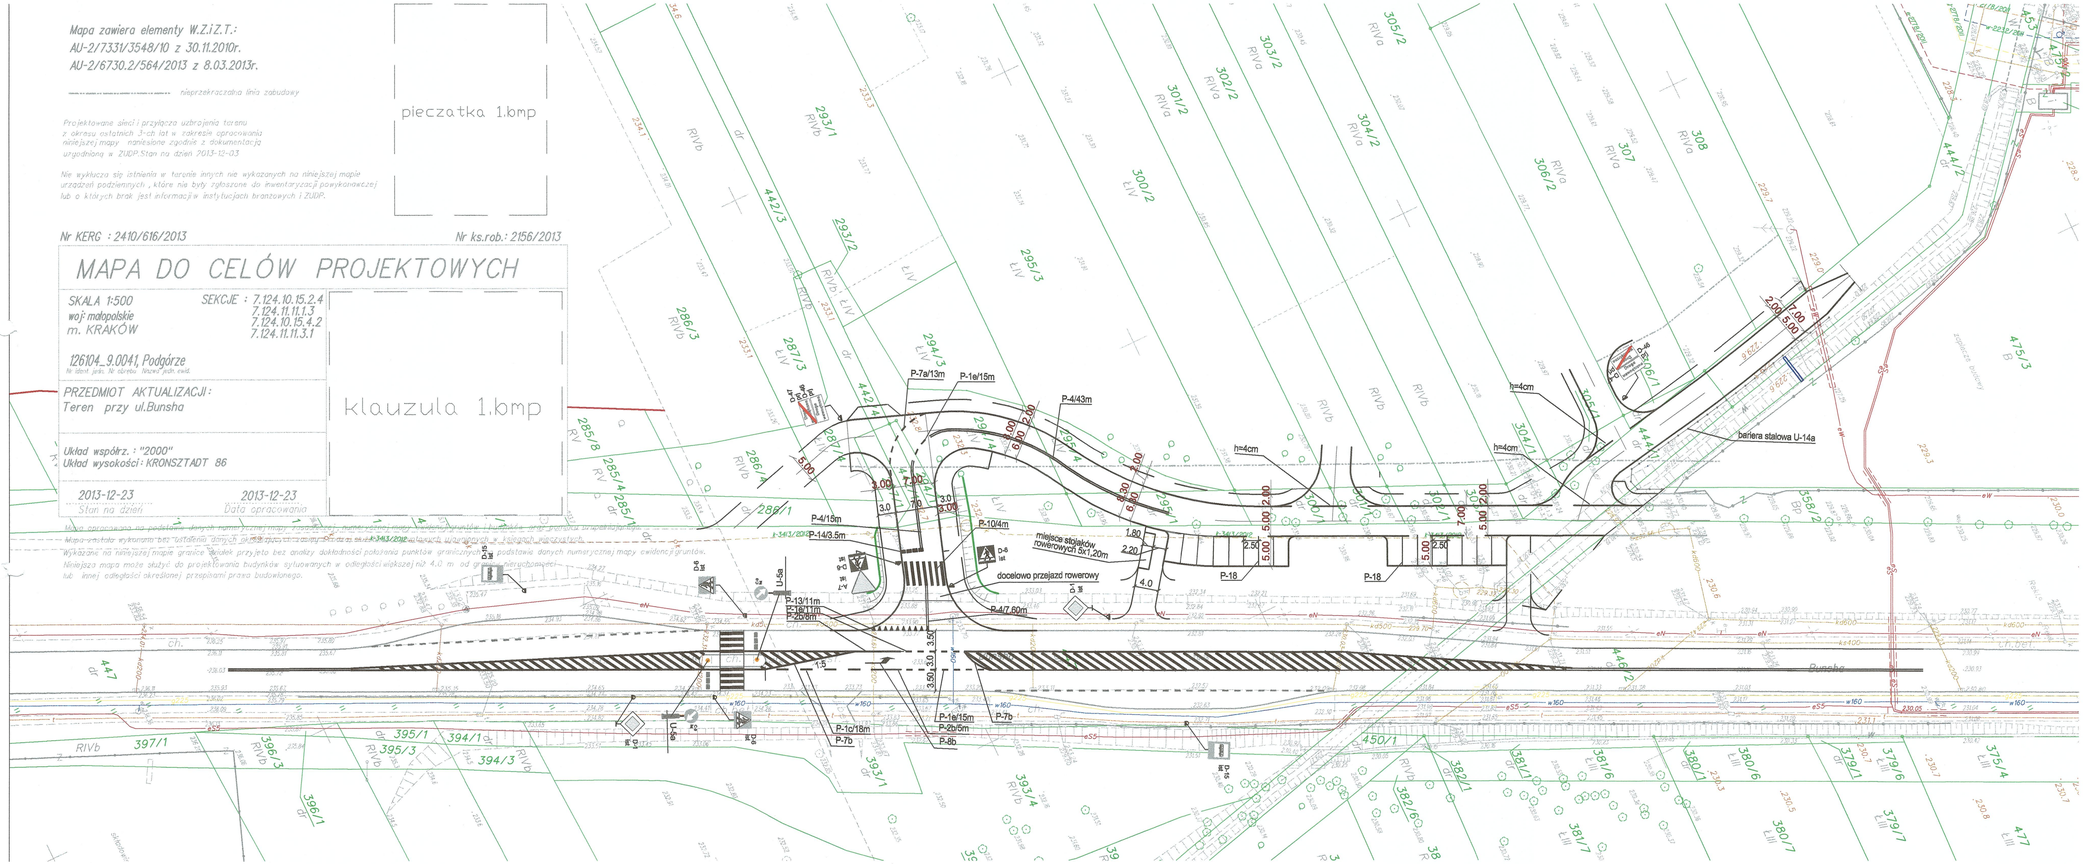
Mapa zawiera elementy W.Z.i.Z.T.:
AU-2/7331/3548/10 z 30.11.2010r.
AU-2/6730.2/564/2013 z 8.03.2013r.
nieprzekraczalna linia zabudowy
Projektowane sieci i przyłącza uzbrojenia terenu z okresu ostatnich 3-ch lat w zakresie opracowania niniejszej mapy, nanesione zgodnie z dokumentacją uregulowaną w ZUDP. Stan na dzień 2013-12-03
Nie wyklucza się istnienia w terenie innych nie wykazanych na niniejszej mapie urządzeń podziemnych, które nie były zgłoszone do inwentaryzacji powykonawczej lub o których brak jest informacjiw instytucjach branżowych i ZUDP.
pieczatka 1.bmp
Nr KERG : 2410/616/2013
Nr ks.rob.: 2156/2013
MAPA DO CELÓW PROJEKTOWYCH
SKALA 1:500
woj. małopolskie
m. KRAKÓW
SEKCJE : 7.124.10.15.2.4
7.124.11.11.1.3
7.124.10.15.4.2
7.124.11.11.3.1
126104_9.0041, Podgórze
Nr obrębu Nr działki Nazwa jedn. ewid.
PRZEDMIOT AKTUALIZACJI:
Teren przy ul.Bunsha
klauzula 1.bmp
Układ współrz. : "2000"
Układ wysokości : KRONSZTADT 86
2013-12-23
Stan na dzień
2013-12-23
Data opracowania
Mapa opracowana na podstawie danych numerycznej mapy ewidencyjnej powiatowej
Mapa wykonana w układzie "otrzymanych danych"
Wykazane na niniejszej mapie granice działek przyjęto bez analizy dokładności położenia punktów granicznych na podstawie danych numerycznej mapy ewidencji gruntów.
Niniejsza mapa może służyć do projektowania budynków sytuowanych w odległości większej niż 4,0 m od granic nieruchomości, lub innej odległości określonej przepisami prawa budowlanego.
P-1e/15m
P-7a/13m
P-4/43m
P-4/15m
P-14/3.5m
P-10/4m
miejsce stojaków rowerowych 5x1,20m
dociekowo przejazd rowerowy
P-18
P-4/7.60m
P-13/11m
P-16/11m
P-20/6m
P-10/18m
P-7b
P-1e/15m
P-2b/5m
P-8b
P-6
U-5a
U-14a
U-14b
barjera stalowa U-14a
h=4cm
Bunsha
ARG
PROJEKTOWANIE INWESTYCYJNE
SPÓŁKA Z OGRANICZONĄ ODPOWIEDZIALNOŚCIĄ
NIP 945-216-74-47; REGON 122516462; KRS 0000412147
31-410 Kraków, ul. Czereśniowa 4a
tel.: 418 05 60, 61, 62 fax: 418 18 22
e-mail: biuro@arg.krakow.pl
Nazwa i adres inwestycji: "Budowa drogi gminnej łączącej ulicęBunscha z ulicąCzerwone Maki wraz z budowąskrzyżowania z ul. Czerwone Maki i rozbudowąul. Bunscha oraz ul. Czerwone Maki, budowązjazdów, przepustu, przystanków autobusowych i budowąkanalizacji deszczowej i sanitarnej, wodociągu, oświetlenia oraz rozbudowąkanalizacji deszczowej, oświetlenia ulicznego, sieci elektroenergetycznej, gazociągu oraz zabezpieczeniem sieci teletechnicznej"
IMIĘ I NAZWISKO:
SPECJALNOŚĆ:
NUMER UPRAWNIEŃ
PODPIS:
PROJEKTANT: mgr inż. Szczepan Garpiel DROGOWA MAP/0275/POOD/10
ZESPÓŁ PROJEKTOWY:
SPRAWDZIŁ: mgr inż. Jarosław Król KONSTRUKCYJNO - BUDOWLANA upr. 411/2000
TEMAT OPRACOWANIA: PROJEKT DROGOWY - ORGANIZACJA RUCHU
SKALA: 1:500
NAZWA RYSUNKU: SYTUACJA - INWENTARYZACJA OZNAKOWANIA
NR RYSUNKU: 3
UWAGI:
ARG/152.1/18052017
DATA: 2018
Wszystkie prawa zastrzeżone łącznie z prawem reprodukcji lub udostępniania osobom trzecim tego rysunku lub jego części bez wyraźnego upoważnienia ARG